


AS BUILT FROM DATA SHEETS											
NO.	TYPE	DATE	DEPTH	LOCATION	REMARKS	NO.	TYPE	DATE	DEPTH	LOCATION	REMARKS
1	1
2	2
3	3
100	100

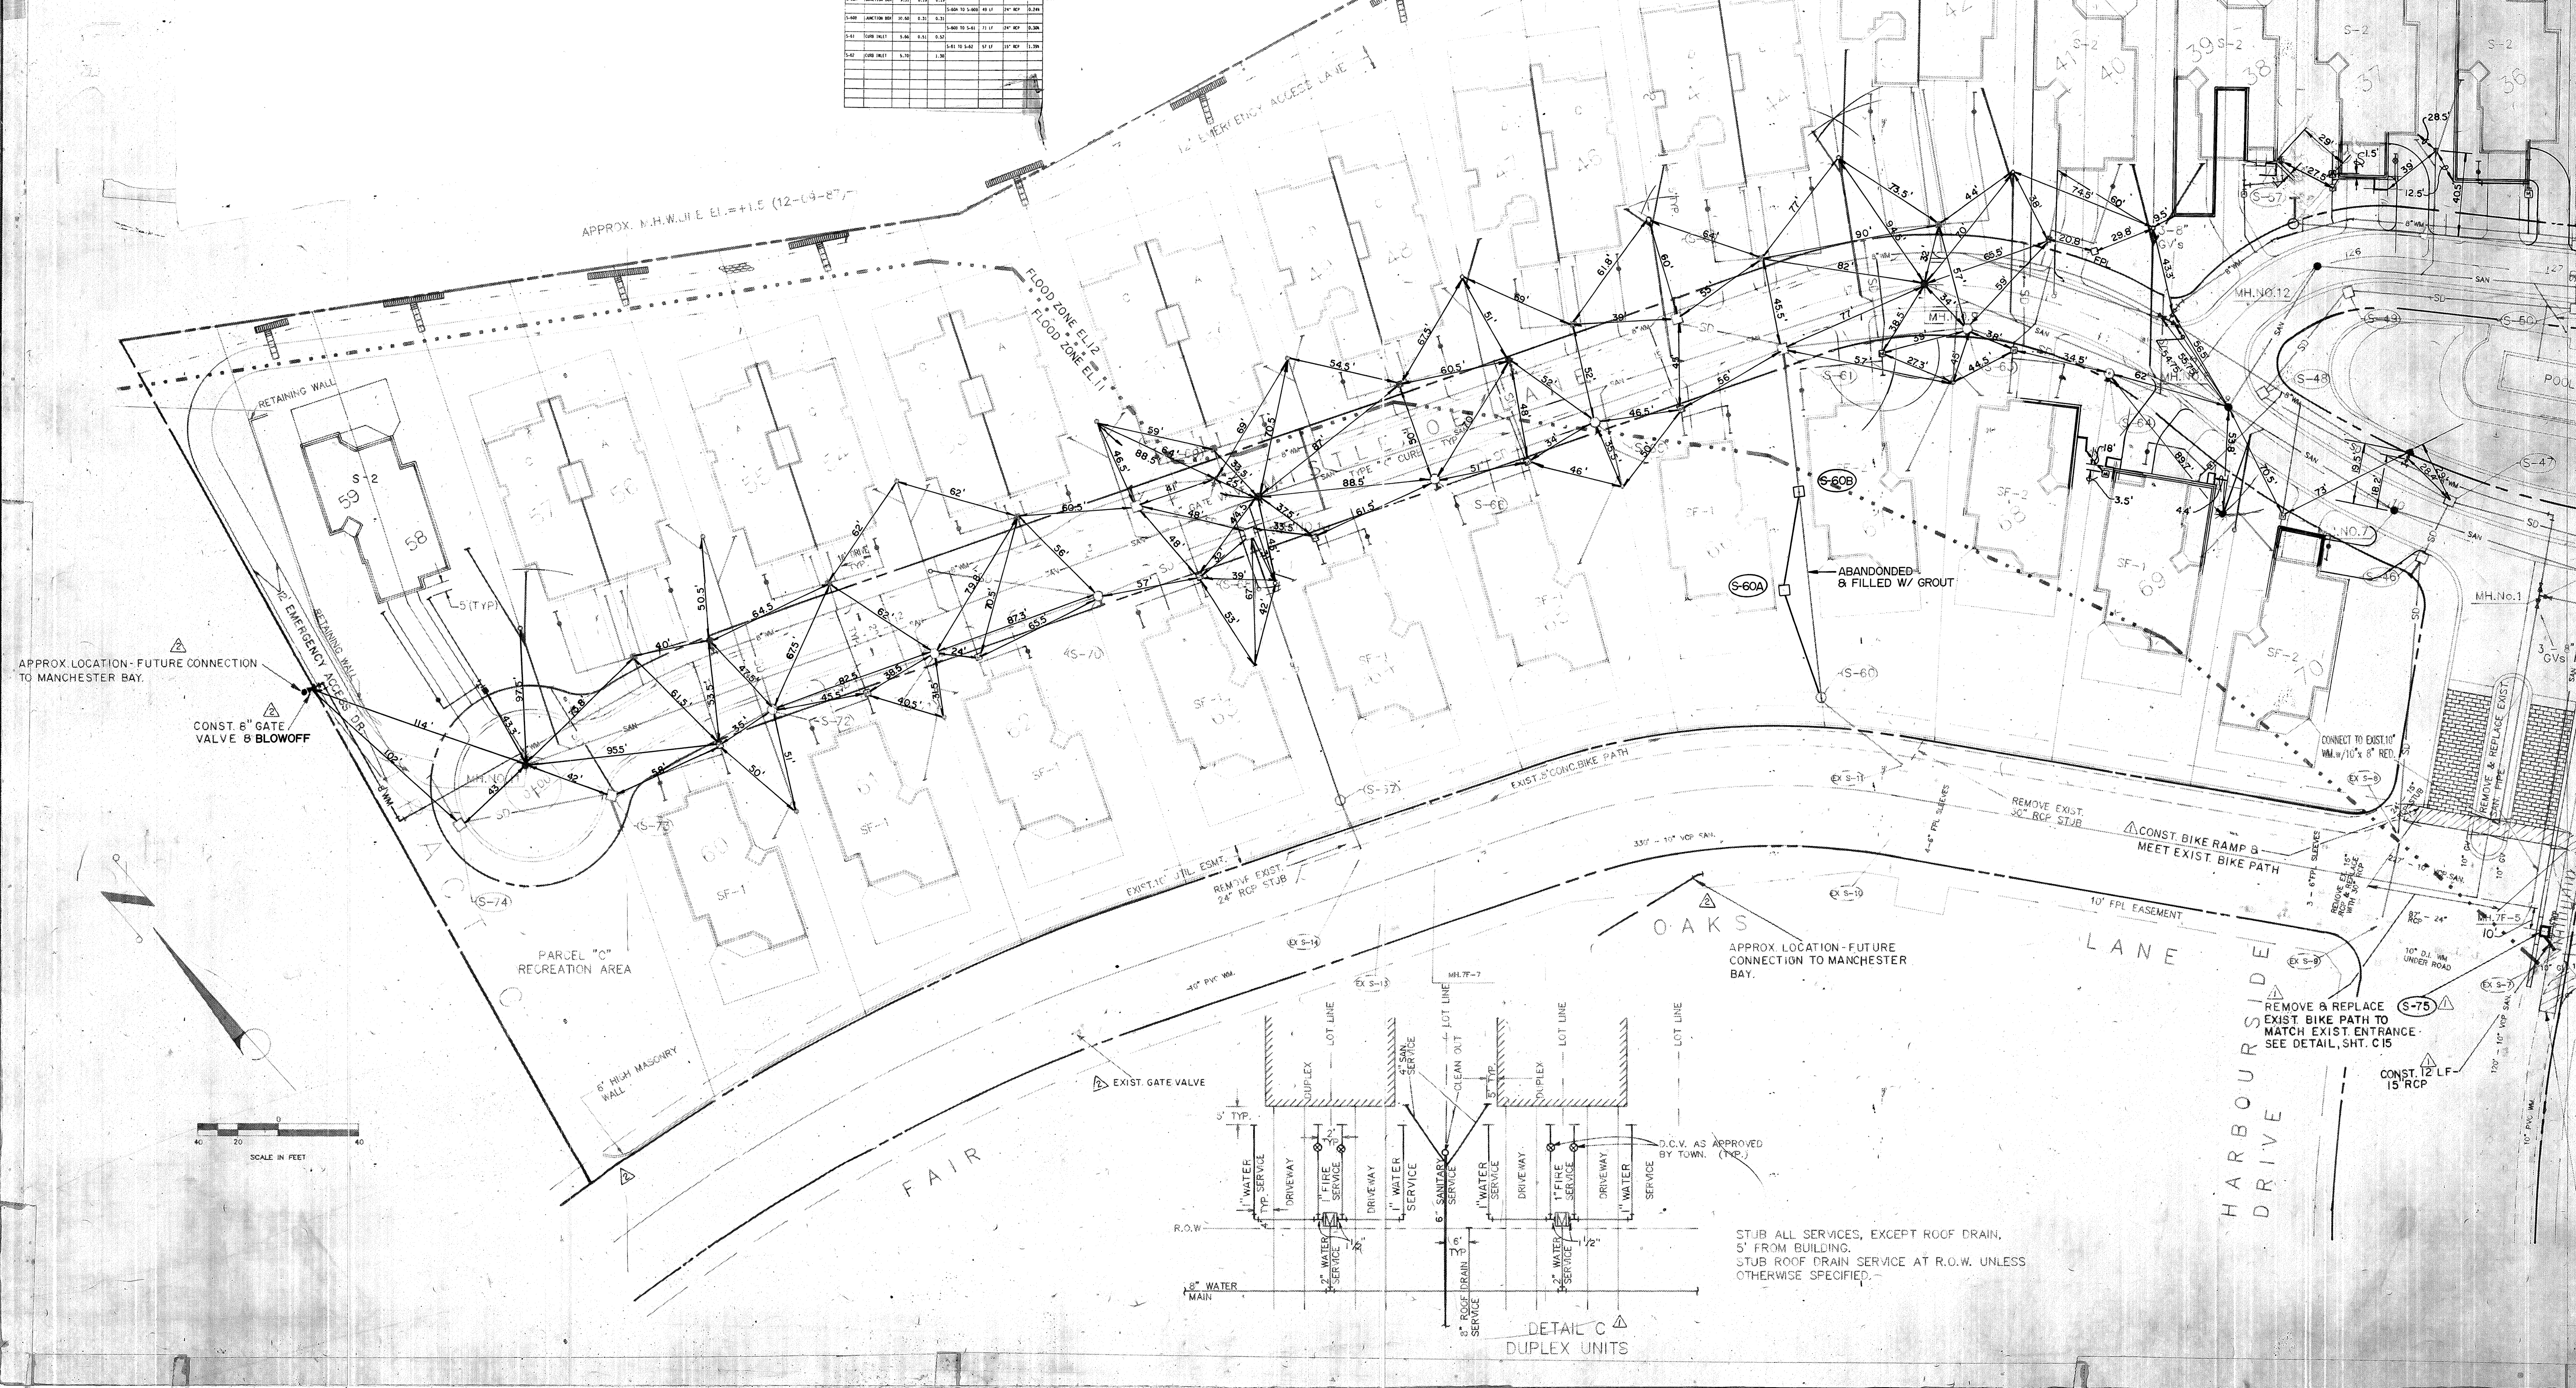

TOWN OF LONGBOAT KEY, FLORIDA
 BOWYER & ASSOCIATES
 COREY'S LANDING
 RECORD DRAWING

DESIGNED BY PROJECT ENGINEER
 SR / DJ
 CHECKED BY PROJECT NO.
 R.W.C.
 S.R.
 CORY-001

DATE: 2-26-90
 SCALE: 1" = 40'

LTR. DATE
 REVISION

ENGINEER & LOCATION
 BISHOP & ASSOCIATES - 78 SARASOTA CENTER BLVD SARASOTA, FL 34240 (813) 371-6362

SHEET NUMBER
 CORY 0002AB
 2

REVISION

FORMERLY SHEET C6